土地利用計画図（竣工図）S=1/250

上高井郡小布施町大字小布施字上町西側

開発区域面積：1,381.49m2

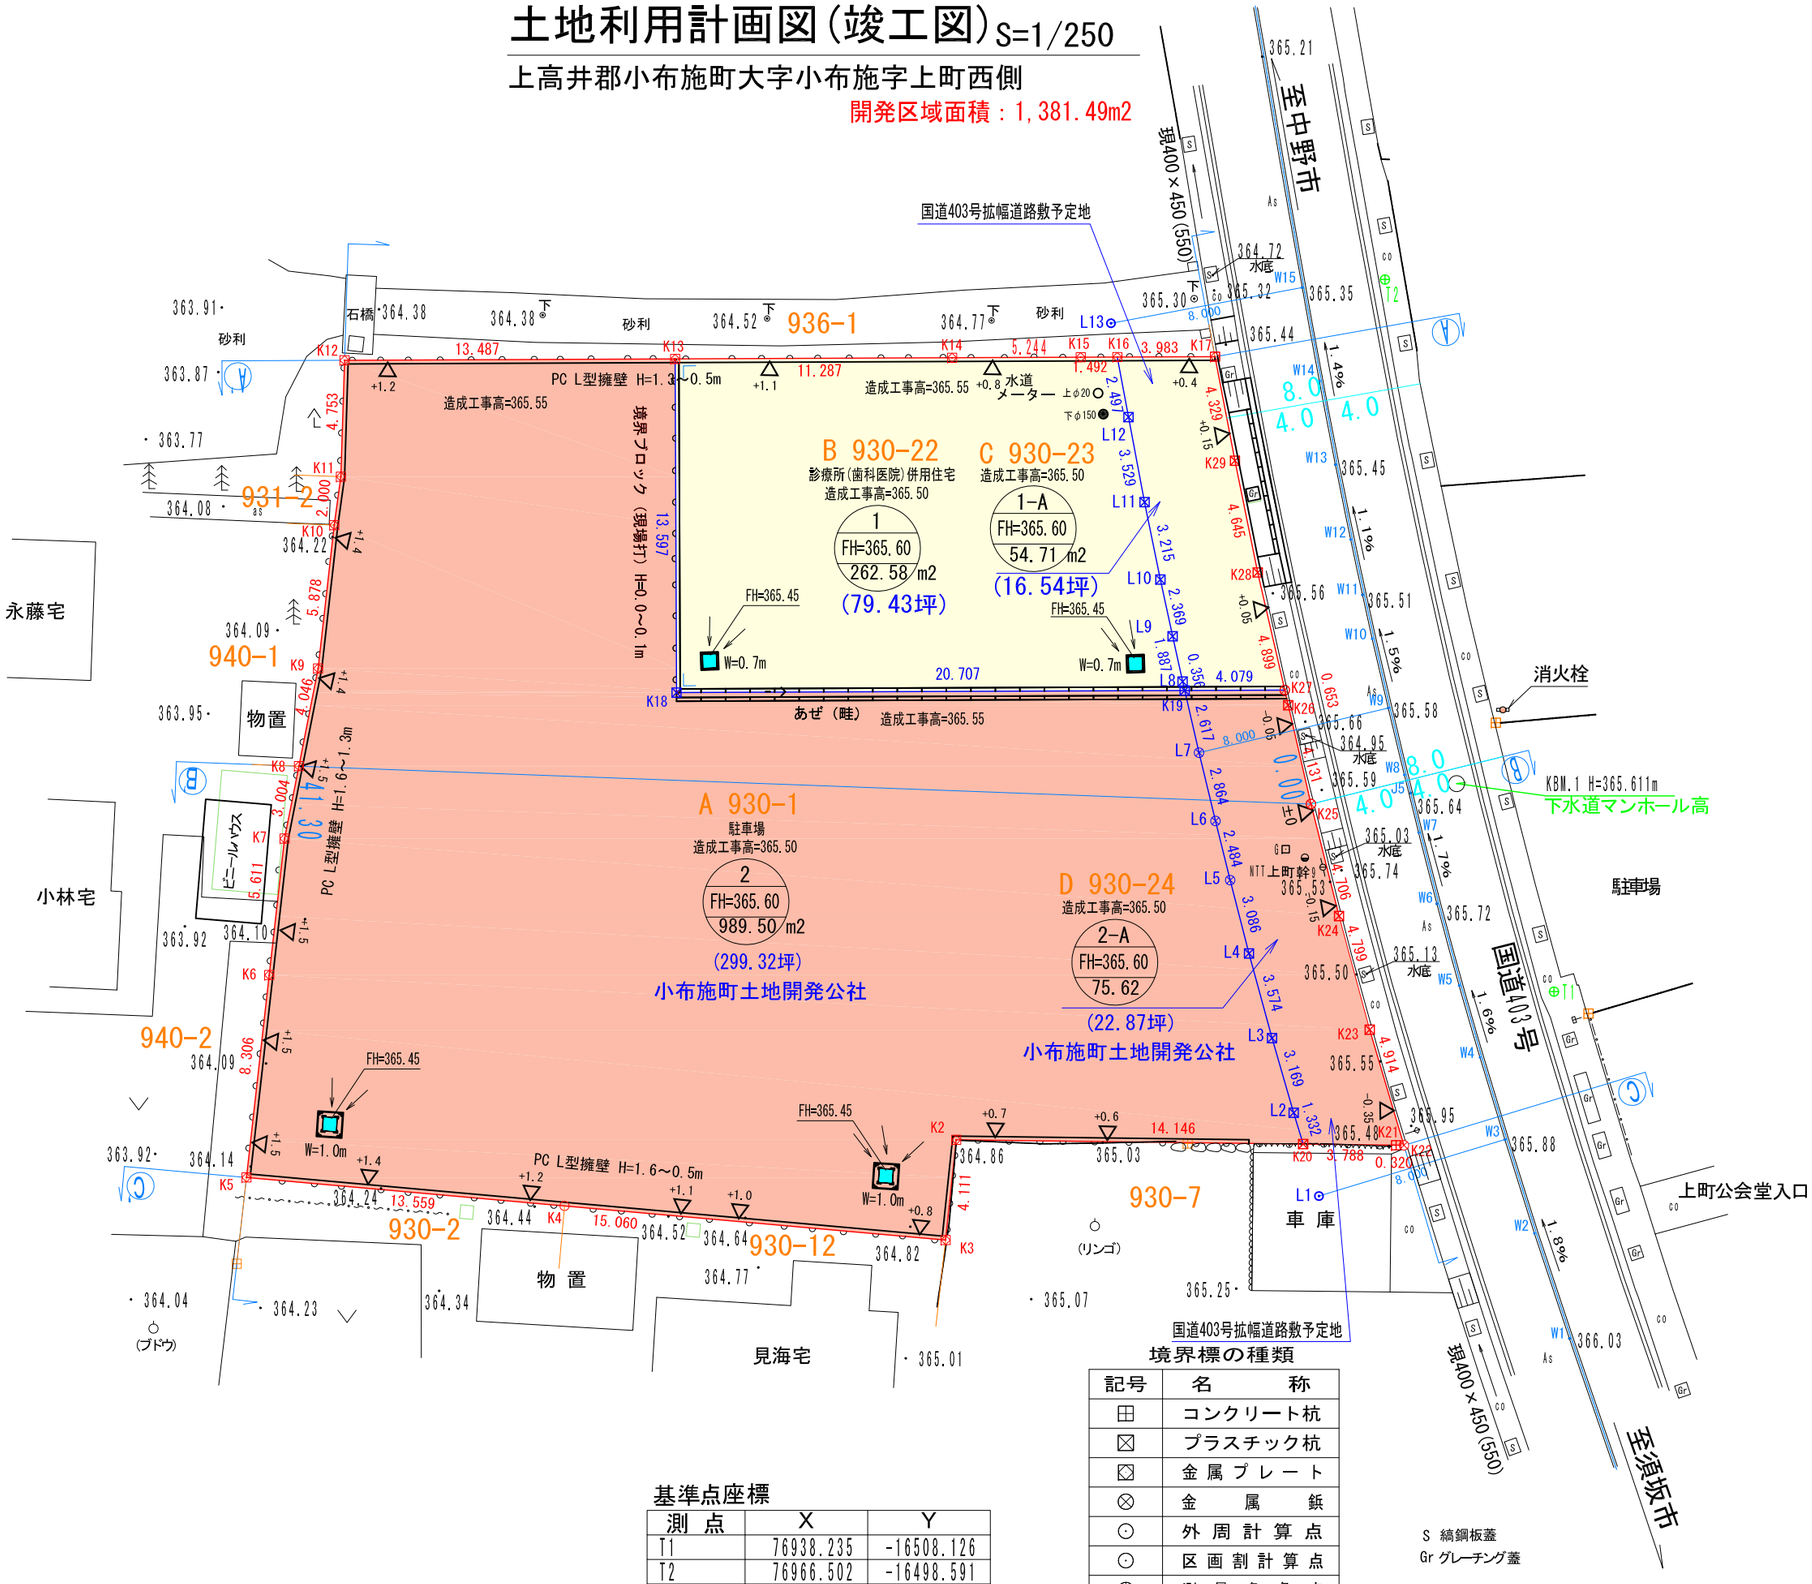

凡　例

記　号	名　称
	開発区域境界
	道路番号及幅員
	勾配変化点
FH=	画地番号 宅盤計画高 敷地面積
	造成計画断面位置
	擁　壁
	宅　地
	駐車場
F	消火栓
△	計画高との段差
■	宅内浸透桝箇所

基準点座標

測　点	X	Y
T1	76938.235	-16508.126
T2	76966.502	-16498.591

境界標の種類

記号	名　称
⊞	コンクリート杭
⊠	プラスチック杭
⊡	金属プレート
⊗	金　属　鋲
⊙	外周計算点
⊙	区画割計算点
⊕	測量多角点

S 縞鋼板蓋
Gr グレーチング蓋

令和元年8月15日作成地積測量図より

平成30年度　国道403号代替用地造成工事

番号	12／	土地利用計画図（竣工図）	縮尺	S=1:250

国道403号代替用地

小布施町大字小布施字上町西側930番地1他

町長		課長		照査		設計	

小布施町土地開発公社

設計会社	土屋土木設計事務所	管理技術者	土屋　正文
		設計者	土屋　正文
測量会社		主任技術者	
製図年月日		令和　3年 3月24日 令和　元年 6月 2日	